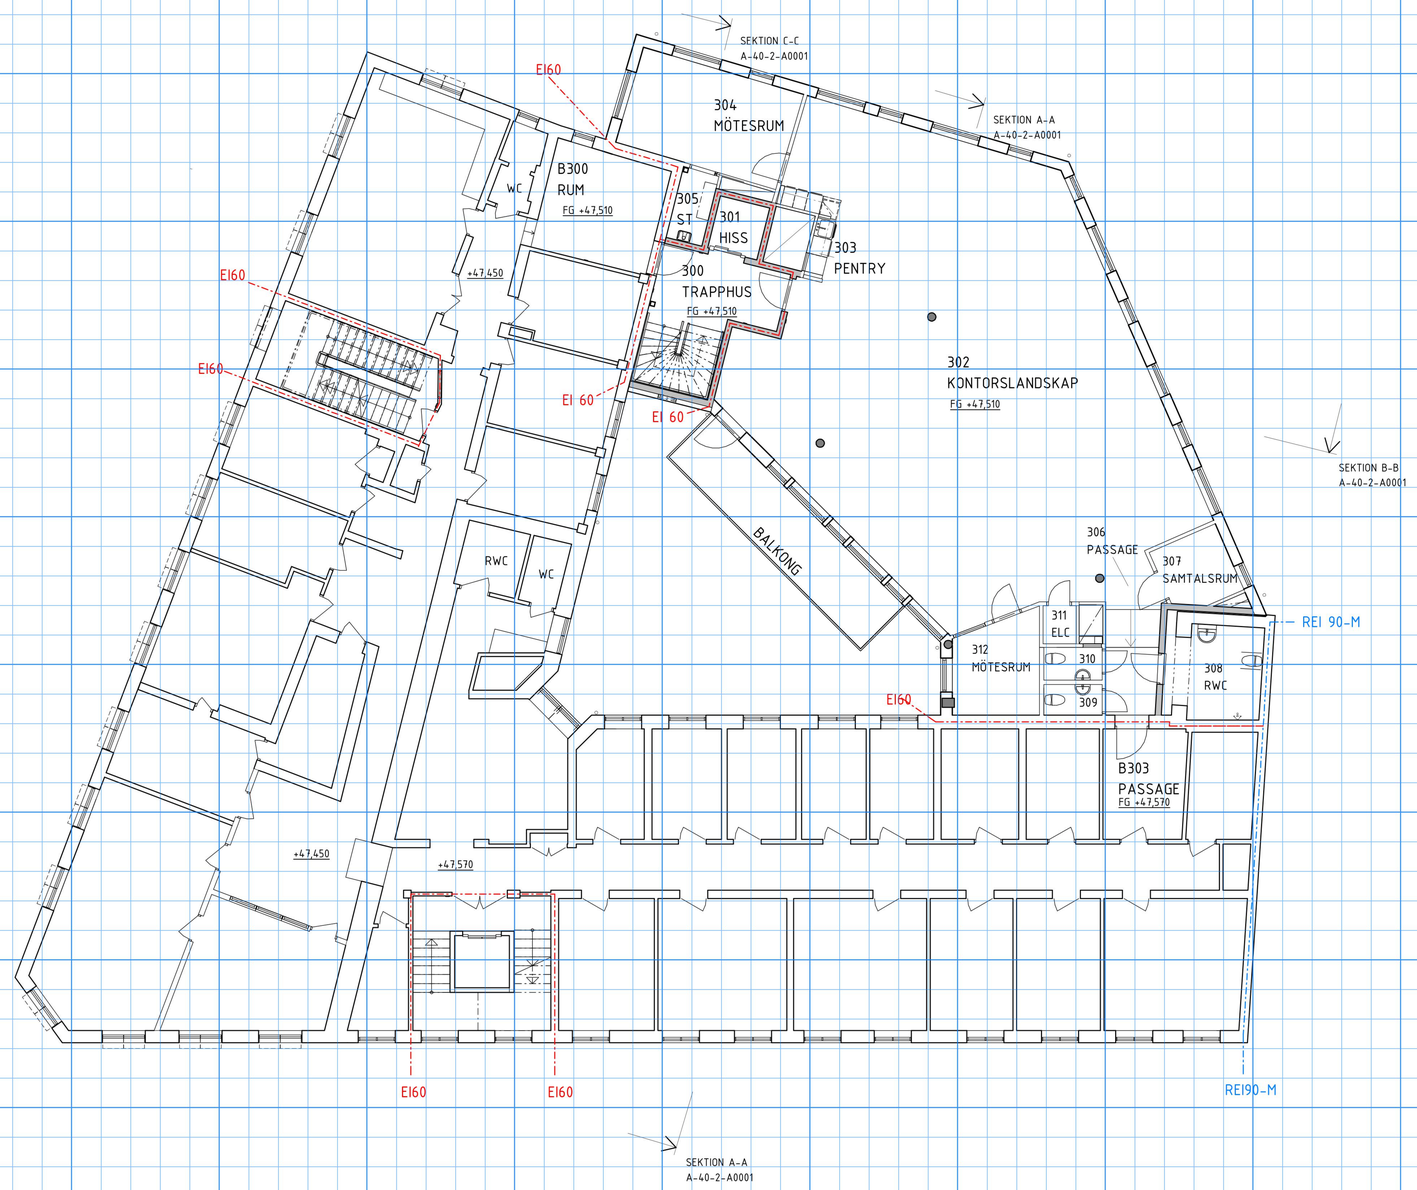

FÖRKLARINGAR

ALLA MÅTT AVSER MM

EI 30

EI 60 -

REI 90-M -

RELATIONSHANDLING AVSER ENDAST TILLBYGGNAD

SKALA 1:100 A1

0 1 2 5 10

METER

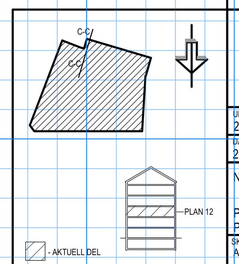

ÄNDRINGEN AVSER	DATUM	SIGN

RELATIONSHANDLING

GASVERKET 6

LUNDS KOMMUN

TREANO

nparkitekter

Ystad

Tel: 0411-55 75 30 www.nparkitekter.se

UPPDRAG.NR	RITAD AV:	HANDLÄGGARE:
20347	CA	CA
DATUM: 2025-01-23	ANSVARIG: UT	

NYBYGGNATION AV KONTOR

PLANRITNING

PLAN 12 ÖVERSIKT

SKALA:	NUMMER:	BET:
A1 1:100	A-40-1-A1200	